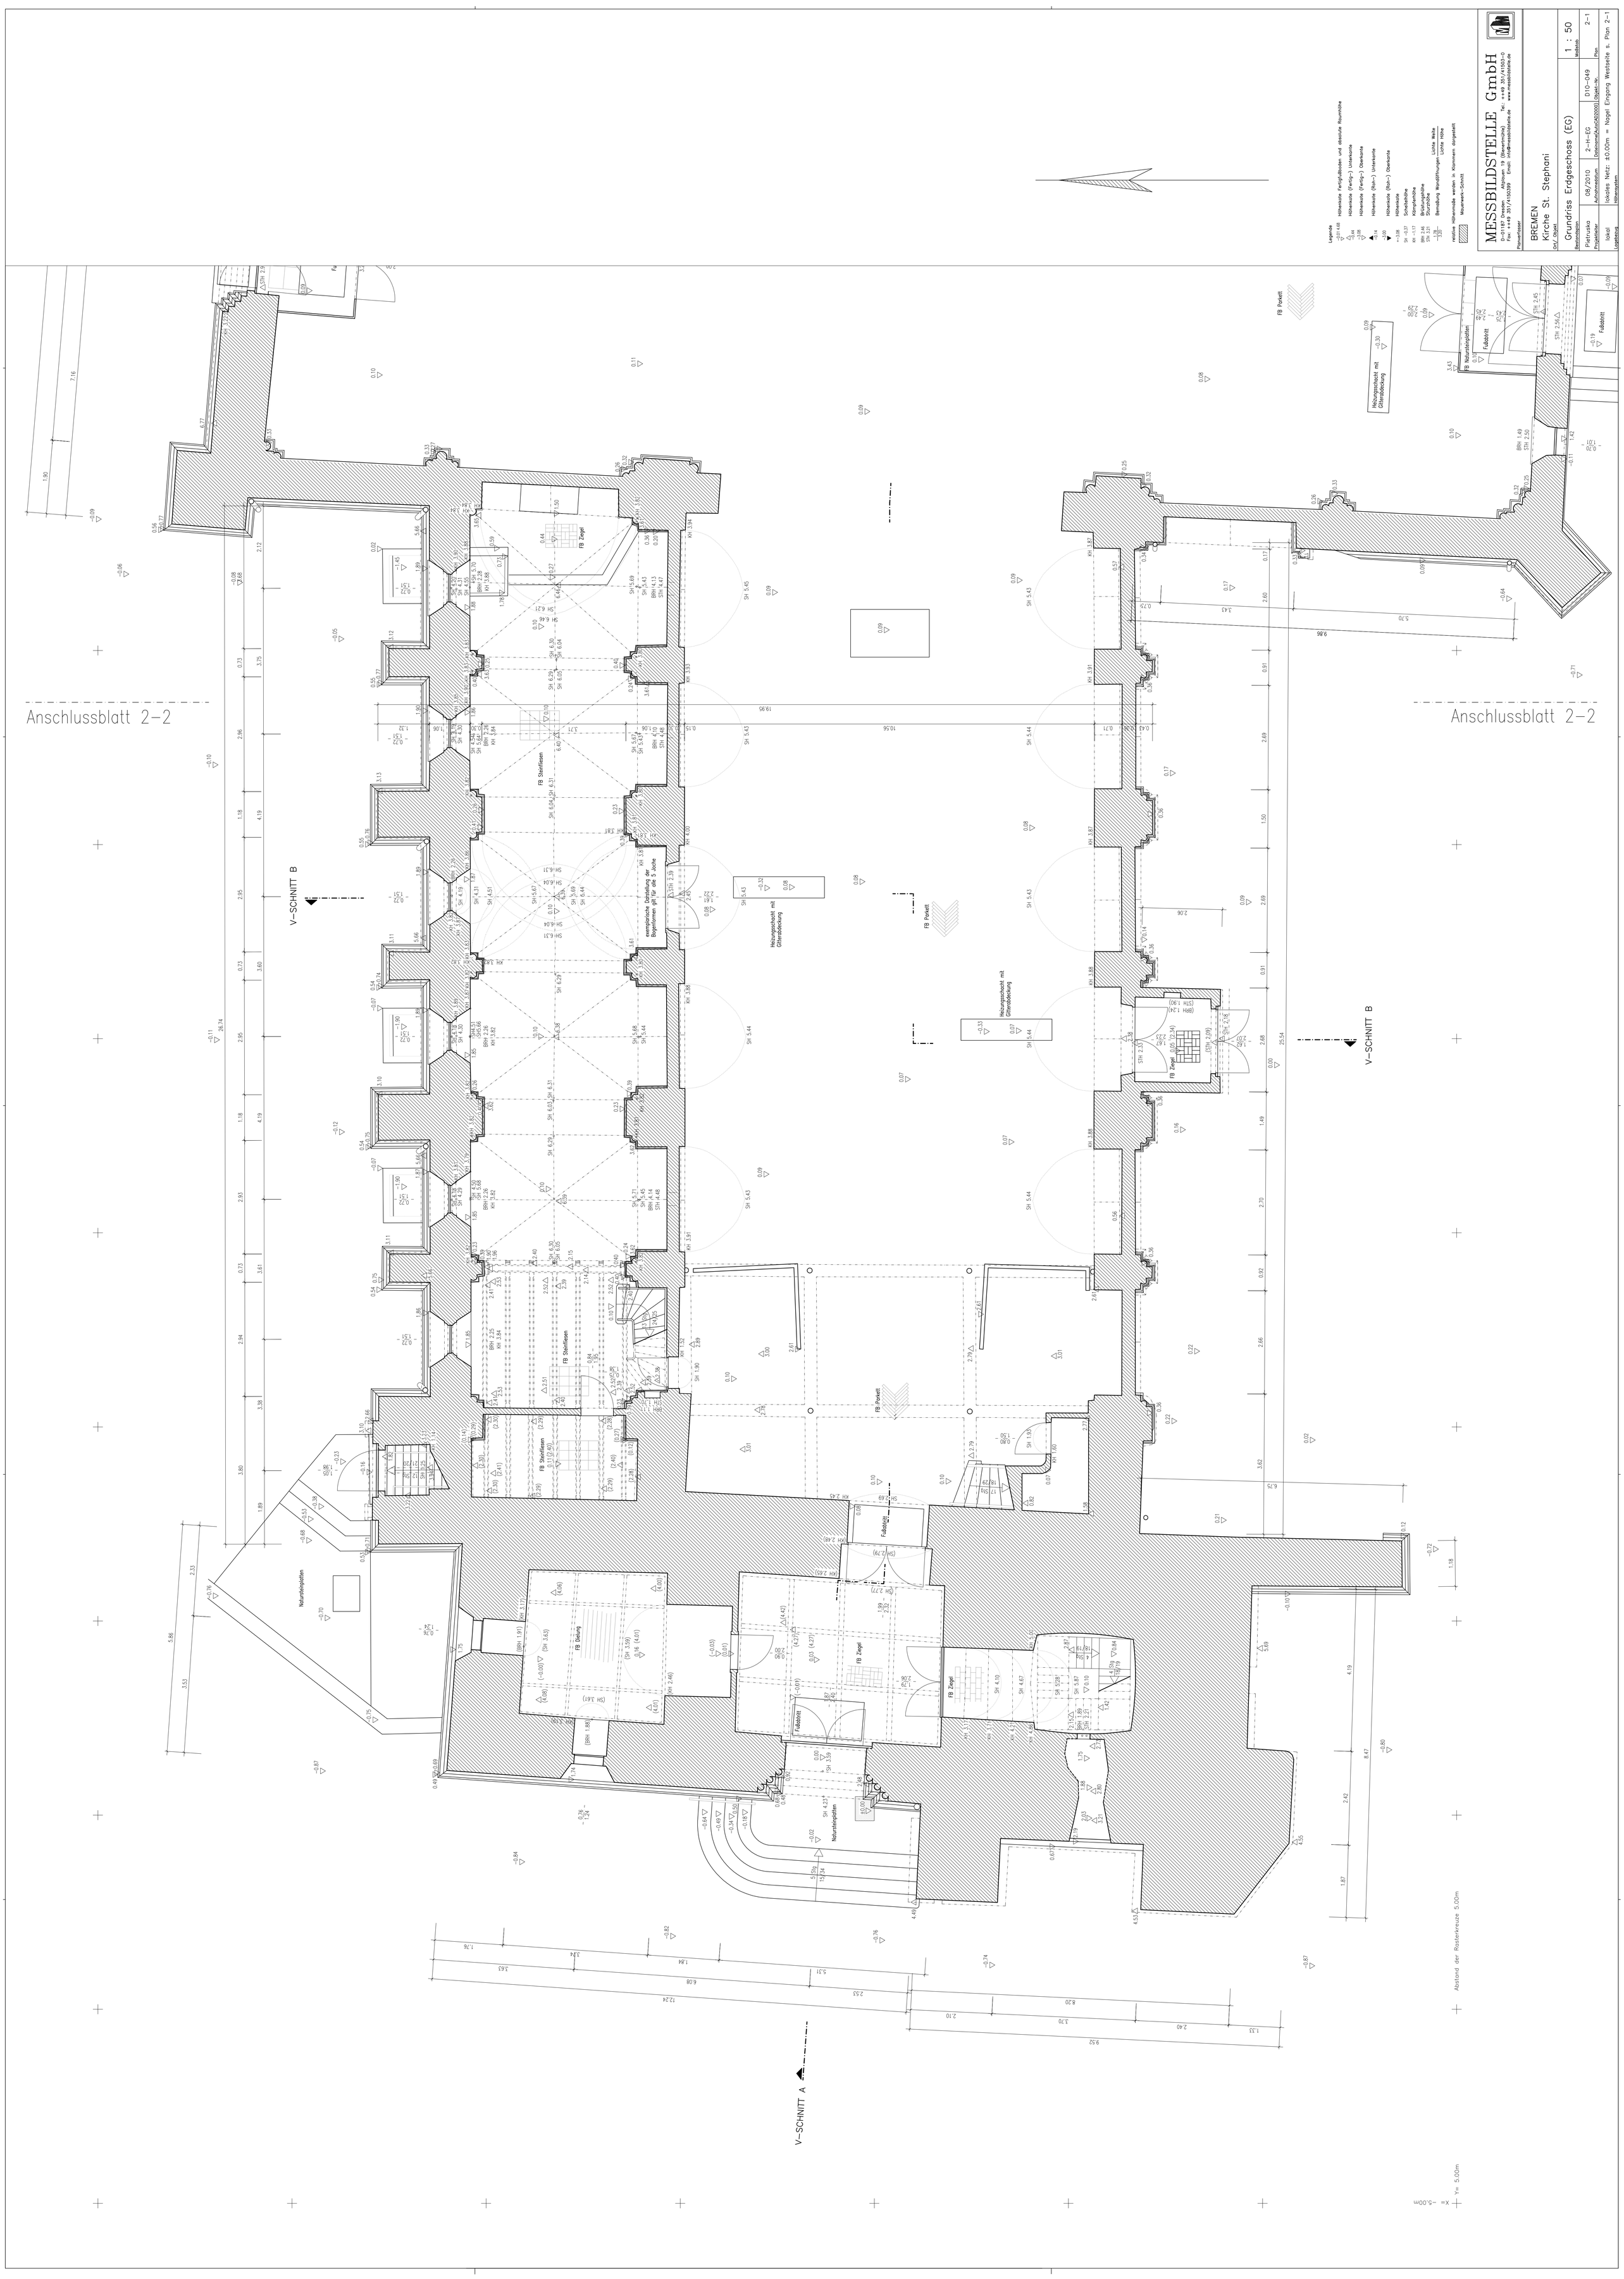

Legende

-0.01 4.68	Höhenkote Fertigfußboden und absolute Raumhöhe
-0.04	Höhenkote (Fertig-) Unterkante
-3.08	Höhenkote (Fertig-) Oberkante
-0.14	Höhenkote (Roh-) Unterkante
-3.00	Höhenkote (Roh-) Oberkante
+-3.08	Höhenkote
SH -0.37	Scheitelhöhe
KH -1.17	Kämpferhöhe
BRH 2.46	Brüstungshöhe
STH 3.21	Sturzhöhe
1.78 / 3.00	Bemaßung Wandöffnungen Lichte Weite / Lichte Höhe
	relative Höhenmaße werden in Klammern dargestellt
	Mauerwerk-Schnitt

MESSBILDSTELLE GmbH
D-01187 Dresden Altplauen 19 (Bernsdorf) Tel.: ++49 351/4150-0
Fax: ++49 351/4150399 Email: info@messbildstelle.de www.messbildstelle.de
Planverfasser

BREMEN
Kirche St. Stephani
Ort/ Objekt

Grundriss Erdgeschoss (EG)

Bestandsplan				1 : 50 Maßstab
Pietruska	08/2010	2-H-EG	D10-049	2-1
Projektleiter	Aufnahmedatum	Dateiname(AutoCAD2000)	Objekt-Nr.	Plan
lokal	lokales Netz: ±0.00m = Nagel Eingang Westseite s. Plan 2-1			
Logabezug	Höhensystem			