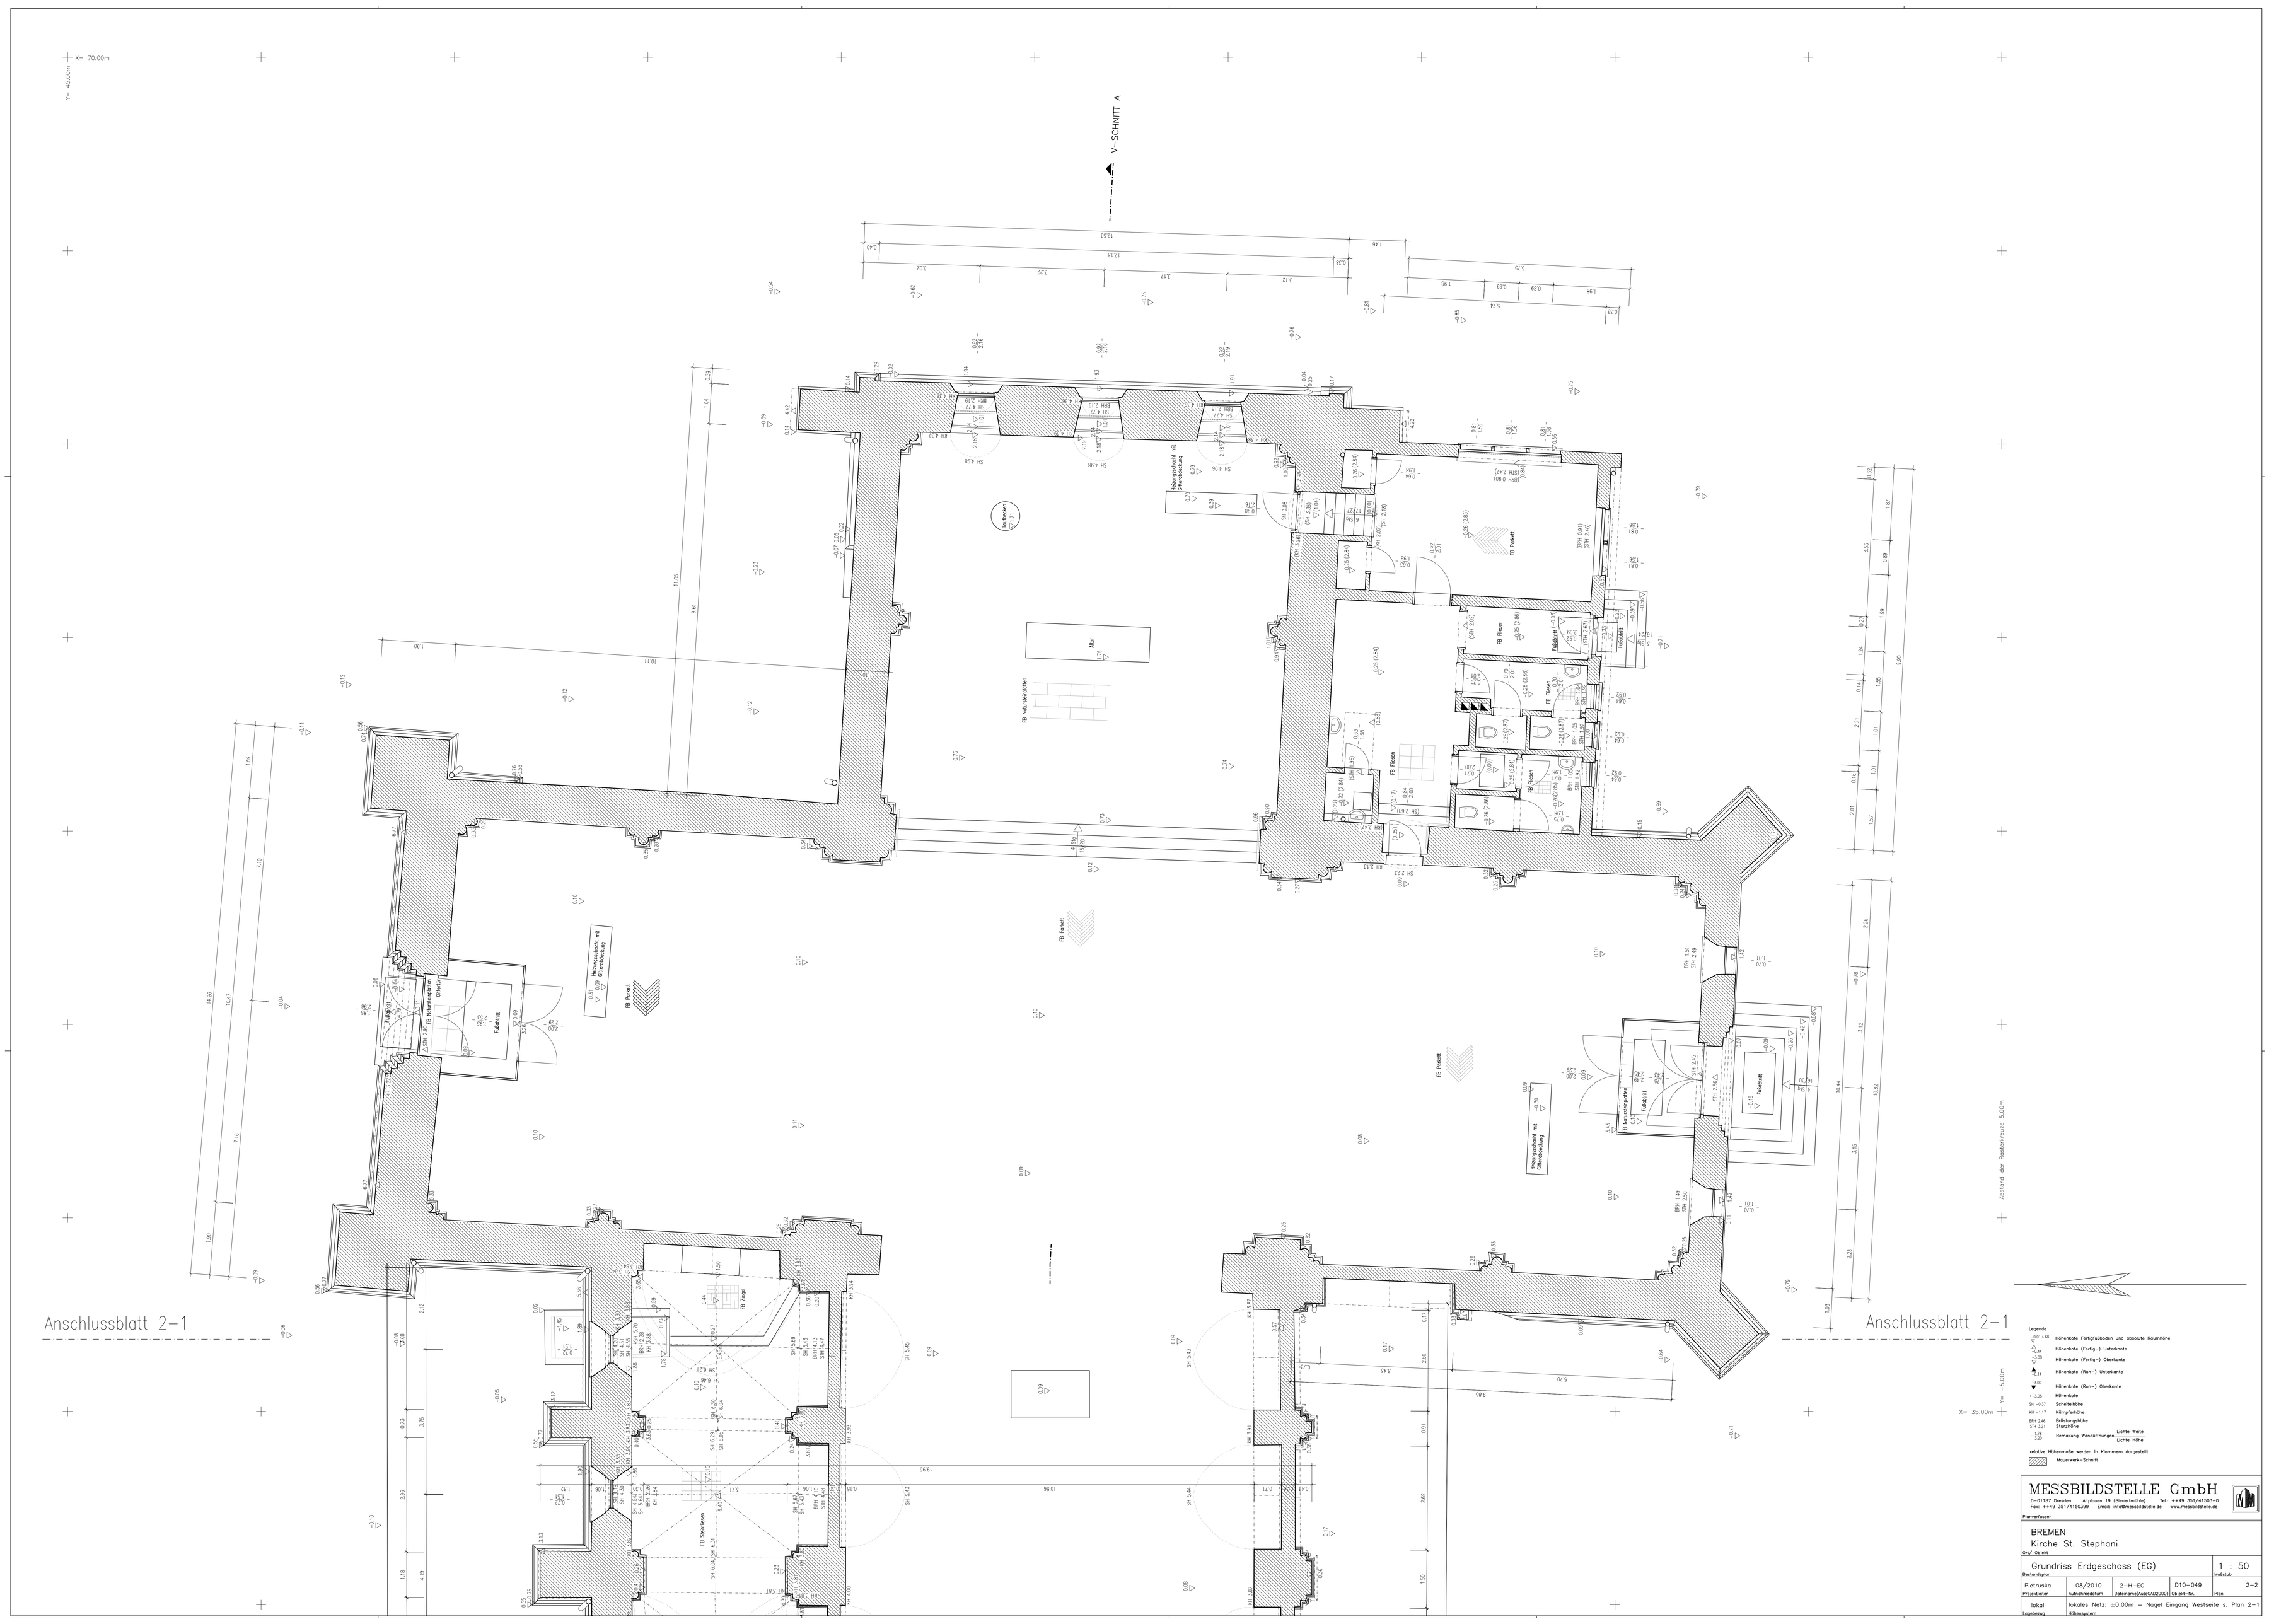

MESSBILDSTELLE GmbH

D-01187 Dresden Altplauen 19 (Bienertmühle) Tel.: ++49 351/41503-0
Fax: ++49 351/4150399 Email: info@messbildstelle.de www.messbildstelle.de

Planverfasser

BREMEN
Kirche St. Stephani

Ort/ Objekt

Grundriss Erdgeschoss (EG)				1 : 50
Bestandsplan				Maßstab
Pietruska	08/2010	2-H-EG	D10-049	2-2
Projektleiter	Aufnahmedatum	Dateiname(AutoCAD2000)	Objekt-Nr.	Plan
lokal	lokales Netz: ±0.00m = Nagel Eingang Westseite s. Plan 2-1			
Lagebezug	Höhensystem			